MAPA INWENTARYZACJI ROZBUDOWY CMENTARZA KOMUNALNEGO

USŁUGI GEODEZYJNE
Krzysztof Dobrowolski
19-200 Grajewo, ul. Mickiewicza 4
NIP 719-113-95-91 Regon 450685140
tel. 0-502 072 938

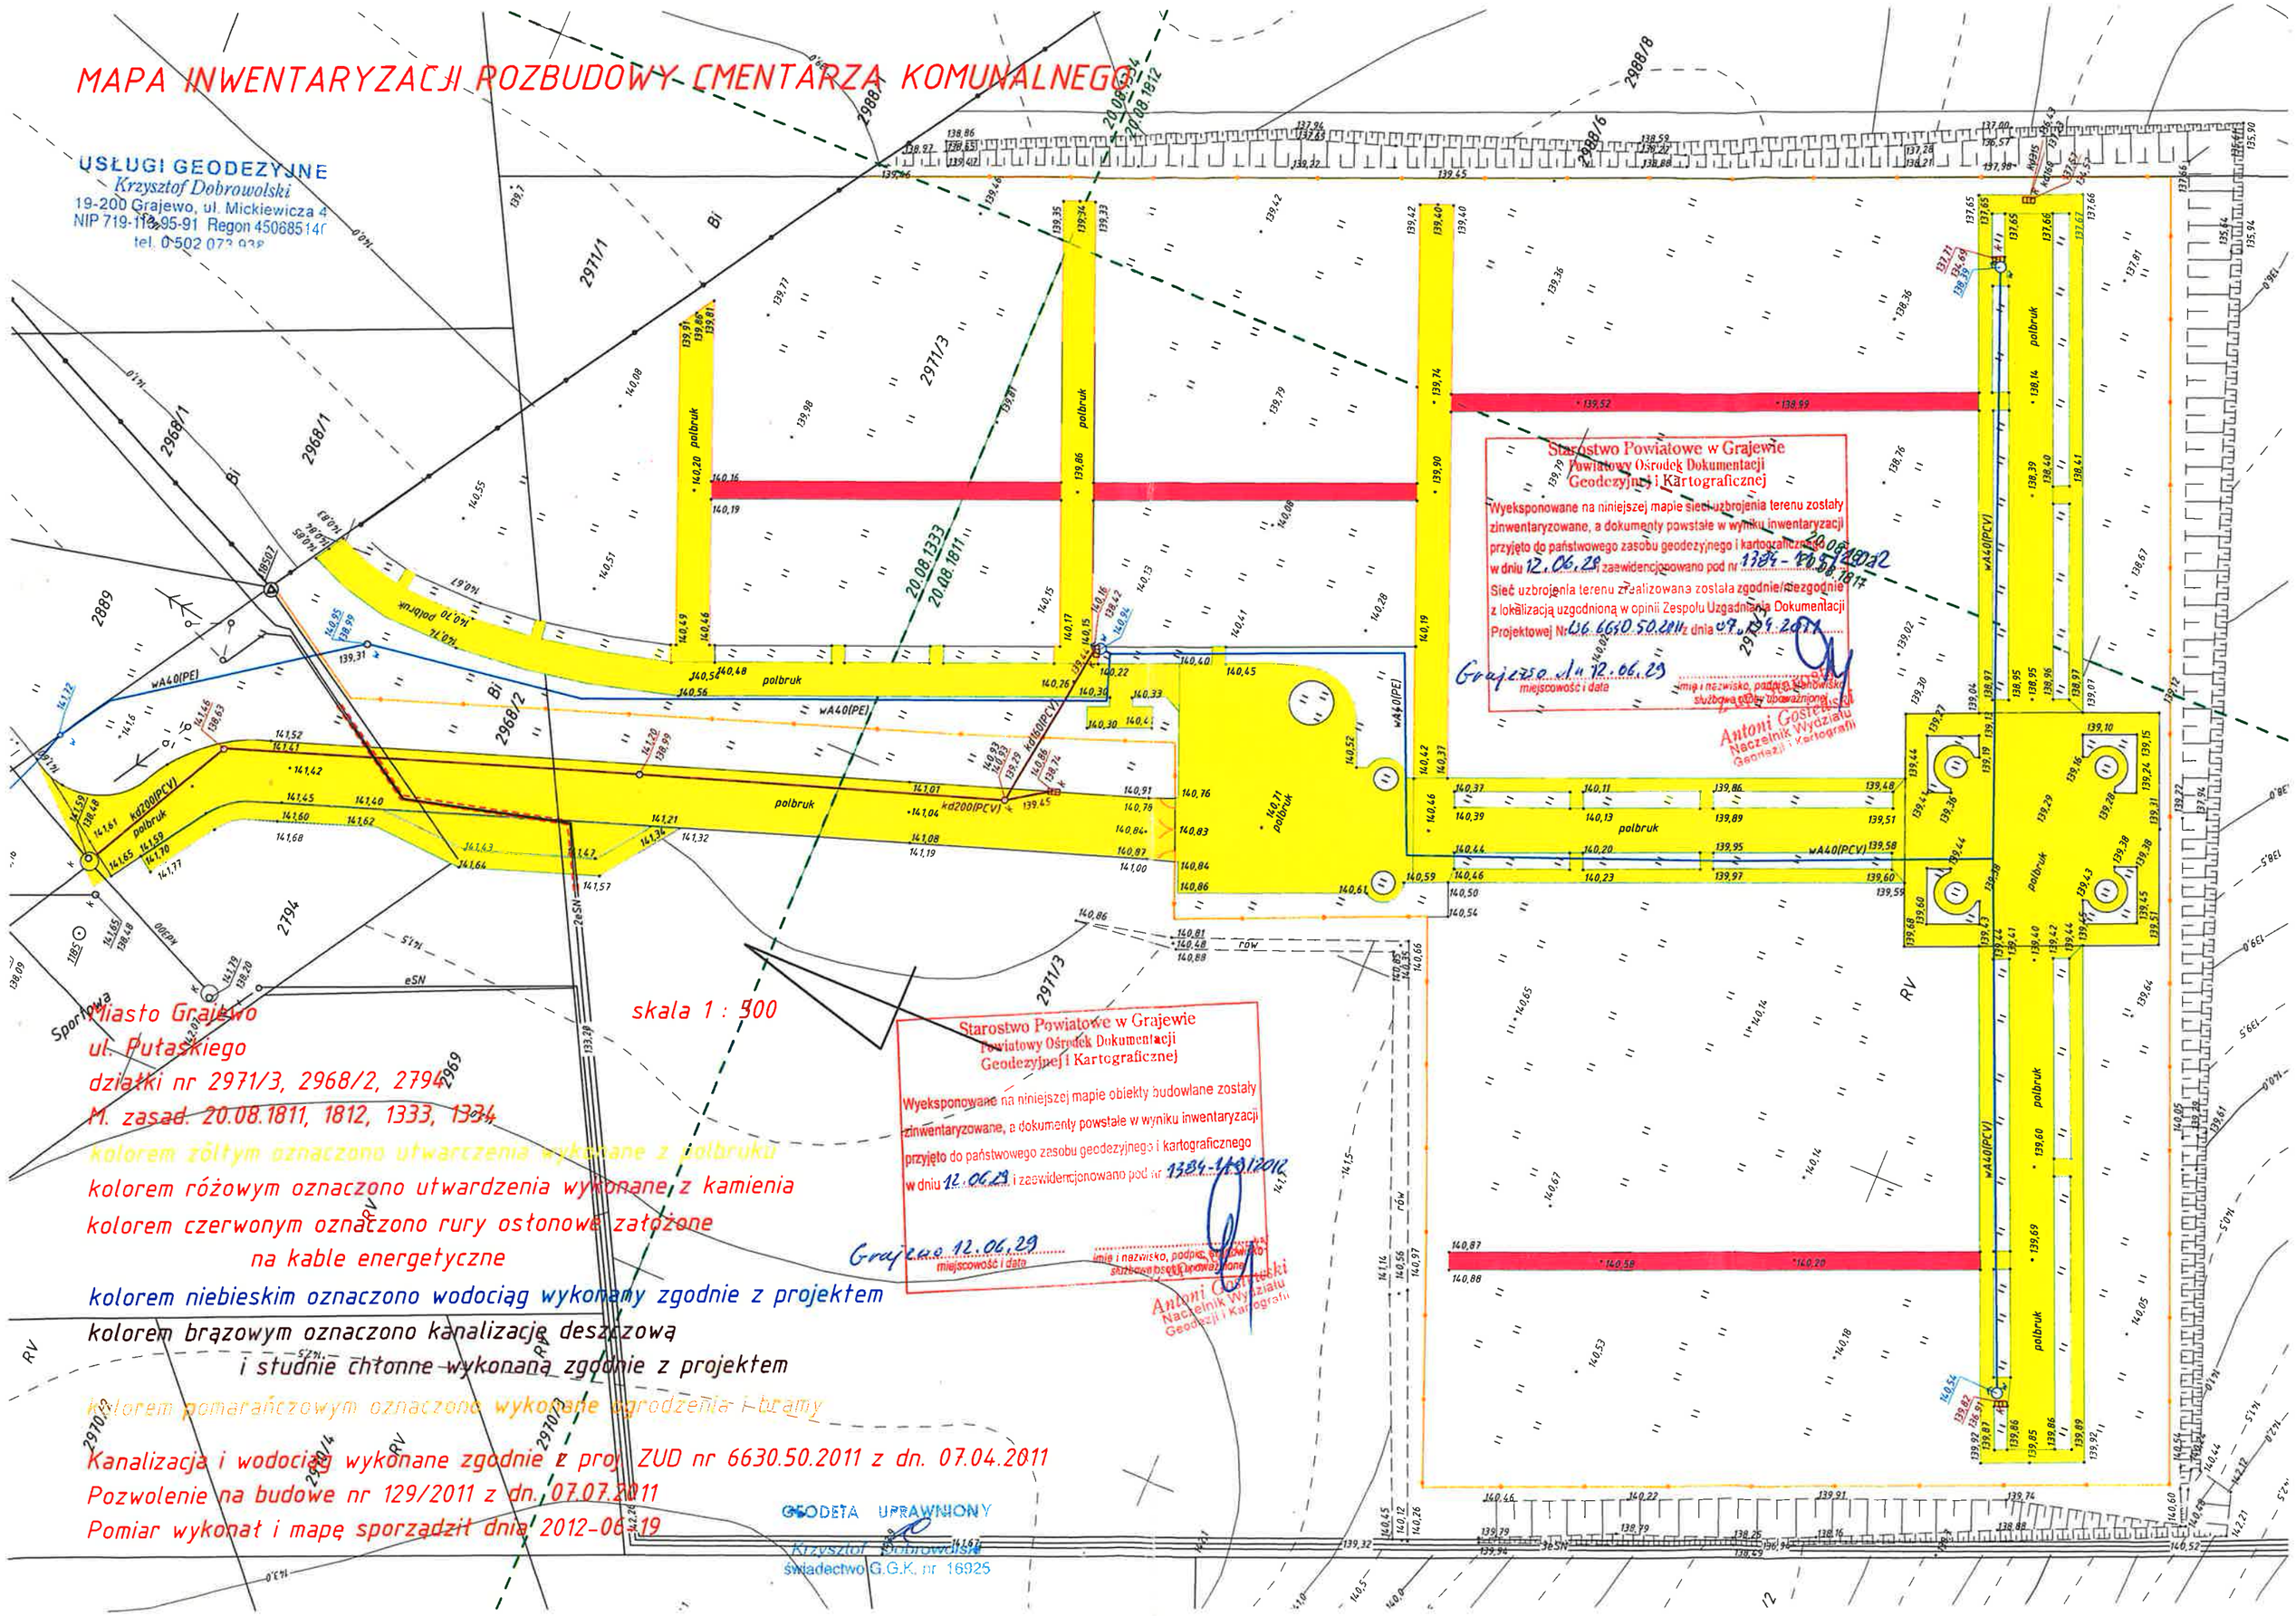

Starostwo Powiatowe w Grajewie
Powiatowy Ośrodek Dokumentacji Geodezyjnej i Kartograficznej
Wyeksponowane na niniejszej mapie sieci uzbrojenia terenu zostały zinwentaryzowane, a dokumenty powstałe w wyniku inwentaryzacji przyjęto do państwowego zasobu geodezyjnego i kartograficznego w dniu 12.06.29 i zaewidencjonowano pod nr 1384-1491/2012
Sieć uzbrojenia terenu zrealizowana została zgodnie/niezgodnie z lokalizacją uzgodnioną w opinii Zespołu Uzgadniania Dokumentacji Projektowej Nr 6630.50.2011 z dnia 07.04.2011
Grajewo dn. 12.06.29
miejscowość i data
imię i nazwisko, podpis i stanowisko służbowe osoby upoważnionej
Antoni Gostecki
Naczelnik Wydziału Geodezji i Kartografii

Miasto Grajewo
ul. Pułaskiego
działki nr 2971/3, 2968/2, 2794
M. zasad. 20.08.1811, 1812, 1333, 1334

skala 1 : 500

kolorem żółtym oznaczono utwarczenia wykonane z polbruku
kolorem różowym oznaczono utwardzenia wykonane z kamienia
kolorem czerwonym oznaczono rury osłonowe założone na kable energetyczne
kolorem niebieskim oznaczono wodociąg wykonany zgodnie z projektem
kolorem brązowym oznaczono kanalizację deszczową i studnie chłonne wykonaną zgodnie z projektem
kolorem pomarańczowym oznaczono wykonane ogrodzenia i bramy

Kanalizacja i wodociąg wykonane zgodnie z proj. ZUD nr 6630.50.2011 z dn. 07.04.2011
Pozwolenie na budowę nr 129/2011 z dn. 07.07.2011
Pomiar wykonał i mapę sporządził dnia 2012-06-19

Starostwo Powiatowe w Grajewie
Powiatowy Ośrodek Dokumentacji Geodezyjnej i Kartograficznej
Wyeksponowane na niniejszej mapie obiekty budowlane zostały zinwentaryzowane, a dokumenty powstałe w wyniku inwentaryzacji przyjęto do państwowego zasobu geodezyjnego i kartograficznego w dniu 12.06.29 i zaewidencjonowano pod nr 1384-1491/2012
Grajewo 12.06.29
miejscowość i data
imię i nazwisko, podpis i stanowisko służbowe osoby upoważnionej
Antoni Gostecki
Naczelnik Wydziału Geodezji i Kartografii

GEODETA UPRAWNIONY
Krzysztof Dobrowolski
świadectwo G.G.K. nr 16925