MAPA INWENTARYZACJI POWYKONAWCZEJ
PRZYŁĄCZA WODOCIĄGOWEGO

skala 1:500

Powiat: grajewski
Gmina: Grajewo
Obręb: 0001 Miasto Grajewo
Obiekt: dz. Nr 2031/143
KERG: WG.6642.387.2023
Nr rob.: 21818-34/2023

Pracownia Geodezyjna "GEOMAX"
Izabela Pietrzak
ul. Strażacka 7, 19-200 Grajewo
NIP 719-146-85-73 REGON 200742310
tel. 516 163 881

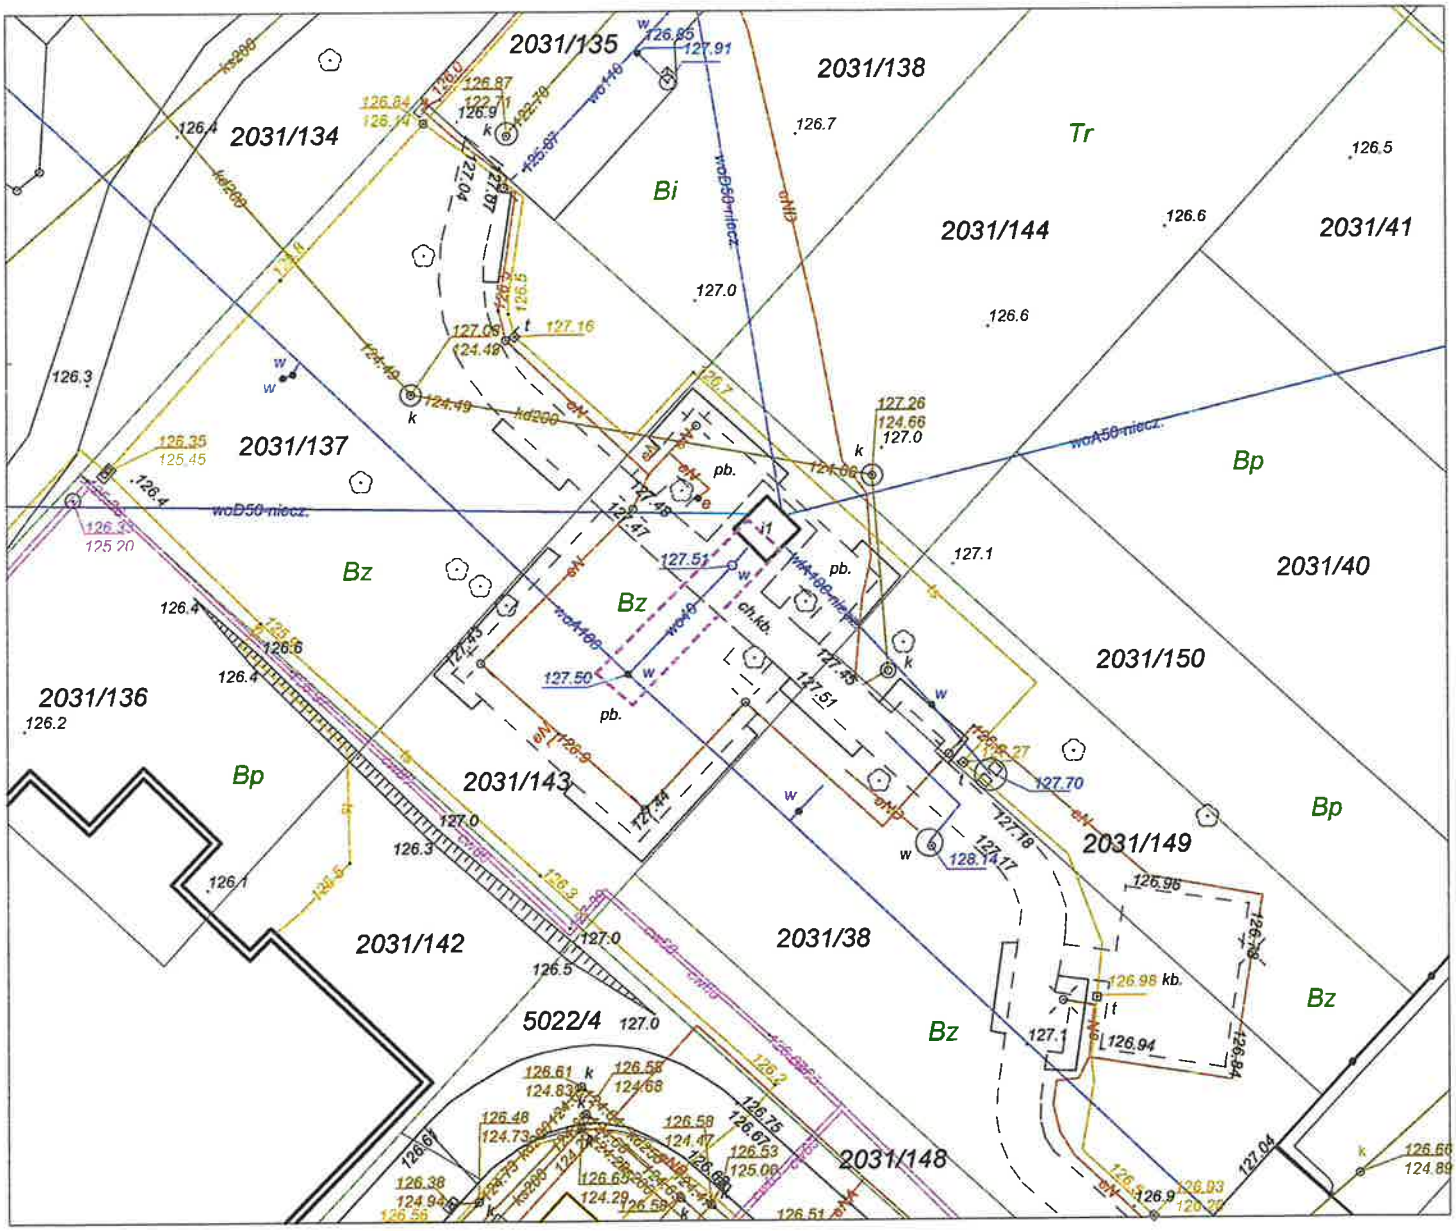

Zinwentaryzowane przyłącze wybudowane zostało zgodnie z projektem.

Grajewo, dnia 17-04-2023 r.

GEODETA UPRAWNIONY
inż. Izabela Pietrzak
upr. zew. nr 21818